

※架空の見本です。実在の建物の図面ではありません。

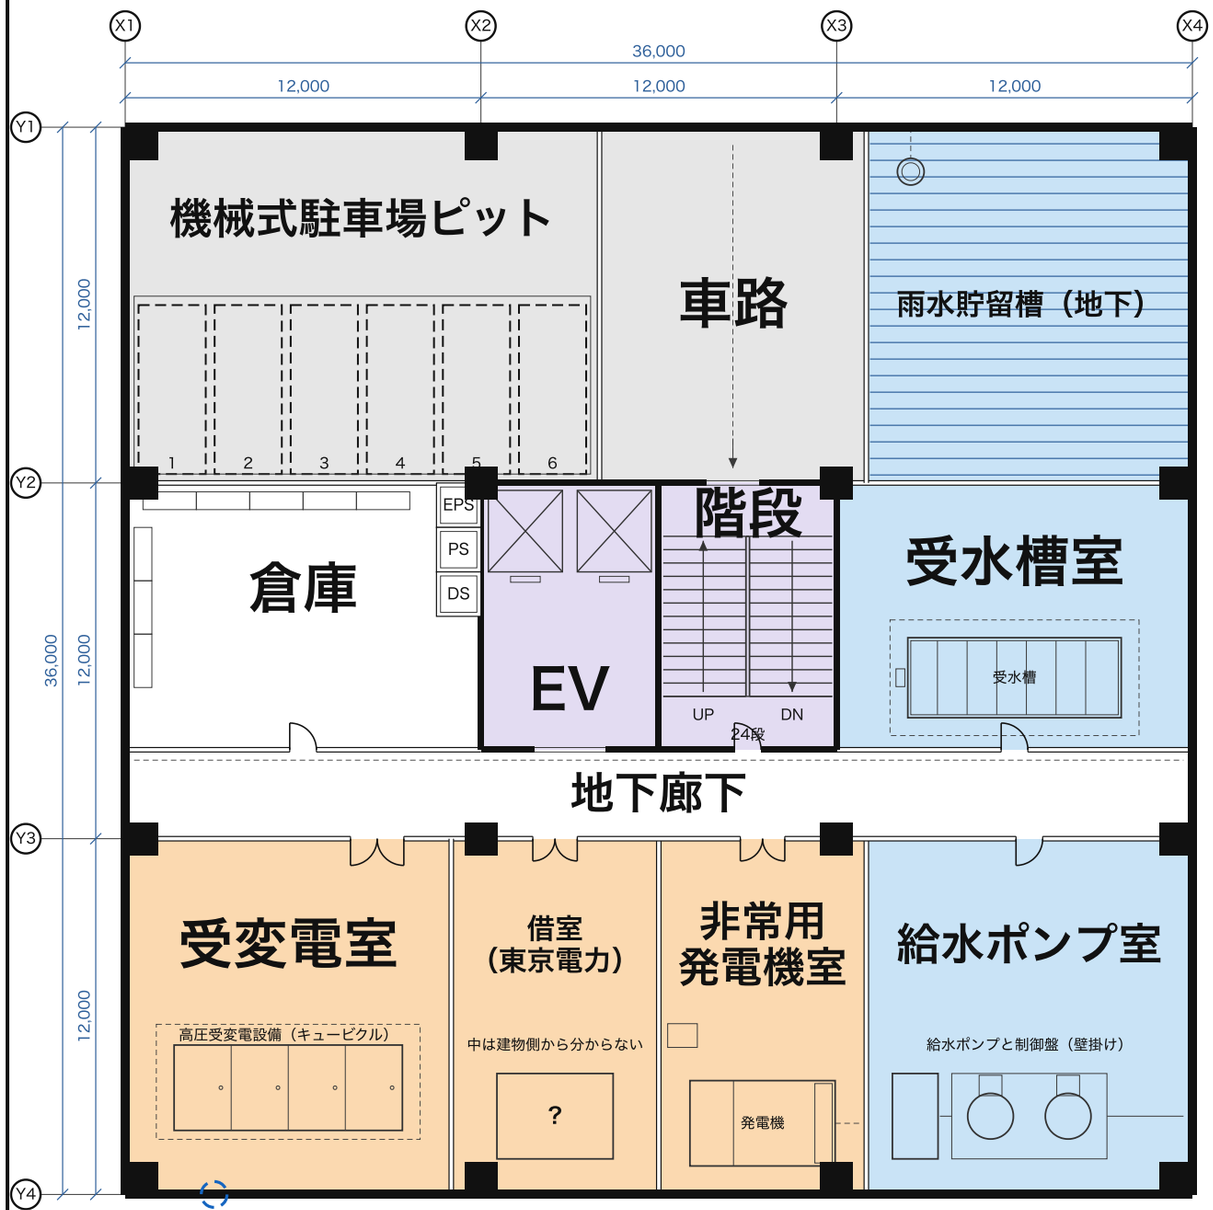

地下1階平面図　S=1/100

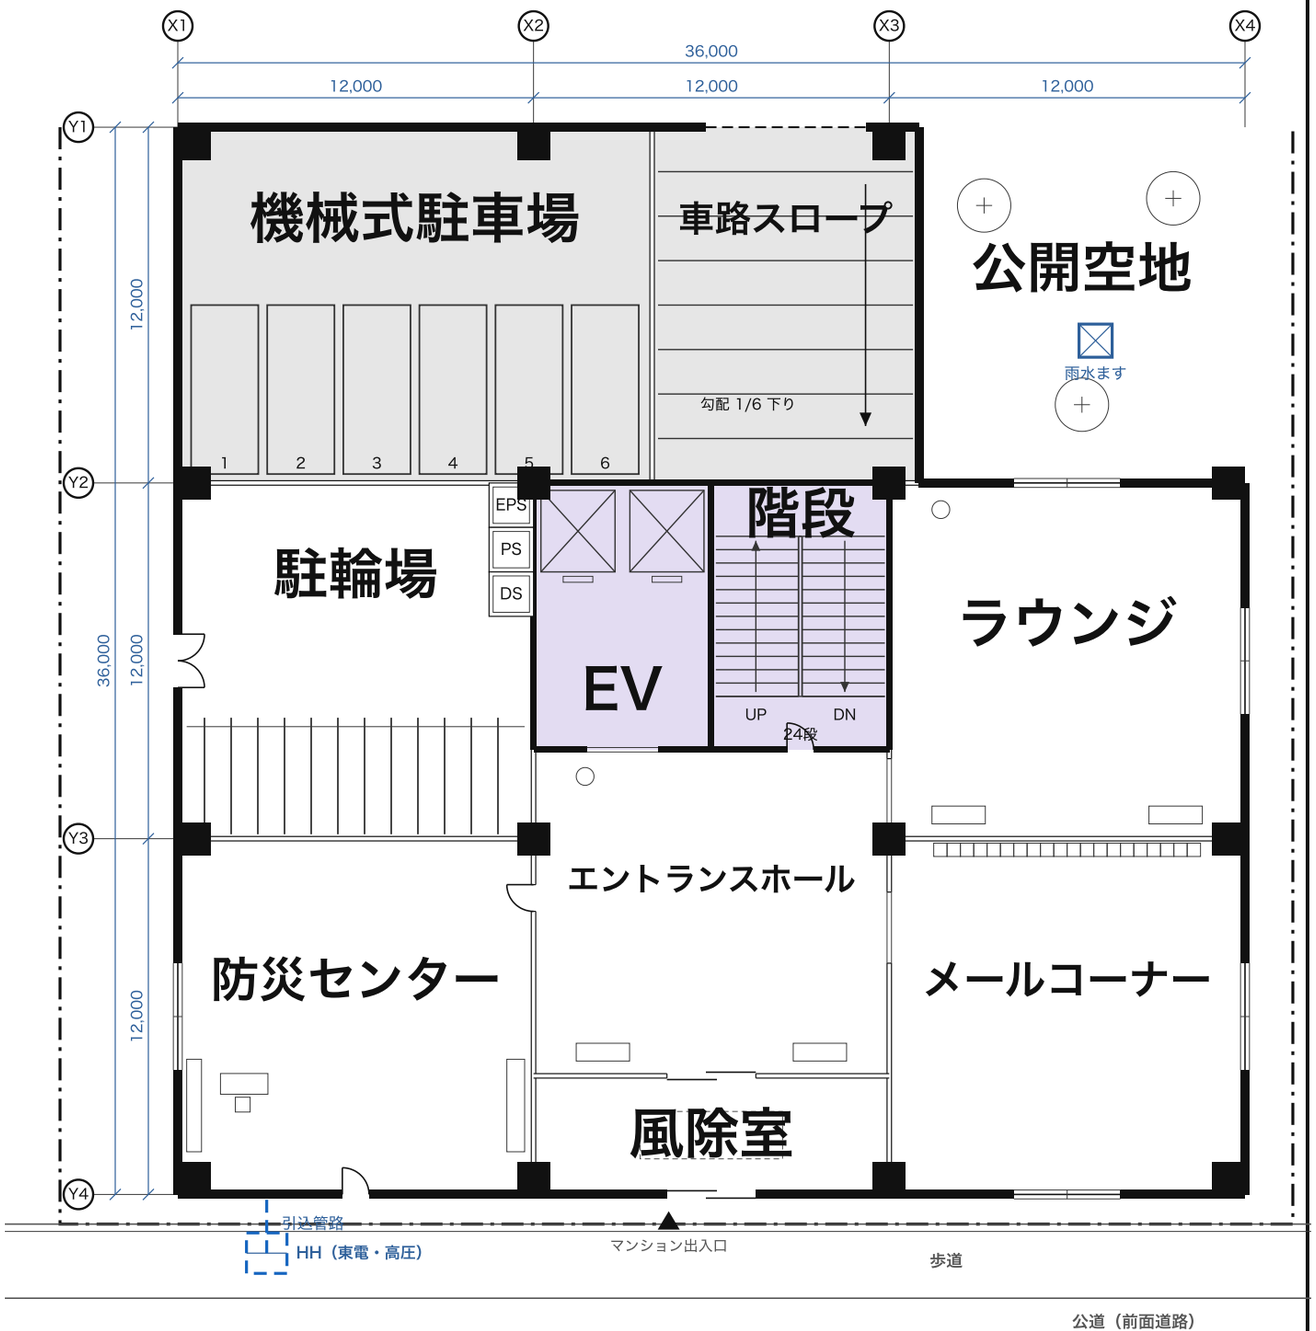

1階平面図　S=1/100

N

凡例

- 壁（躯体・間仕切り）
- 窓（サッシ）
- 引込管路（地中）
- EV・階段
- 柱
- シャッター
- 電気の部屋
- 片開き扉・両開き扉
- 敷地境界線
- 水の部屋

工事名称	あおぞらタワー（架空） 新築工事
図面名称	竣工図 平面図（機器のある階と1階）
縮尺	S=1/100（用紙に合わせて縮小）
図番	A-121