

※架空の見本です。実在の建物の図面ではありません。

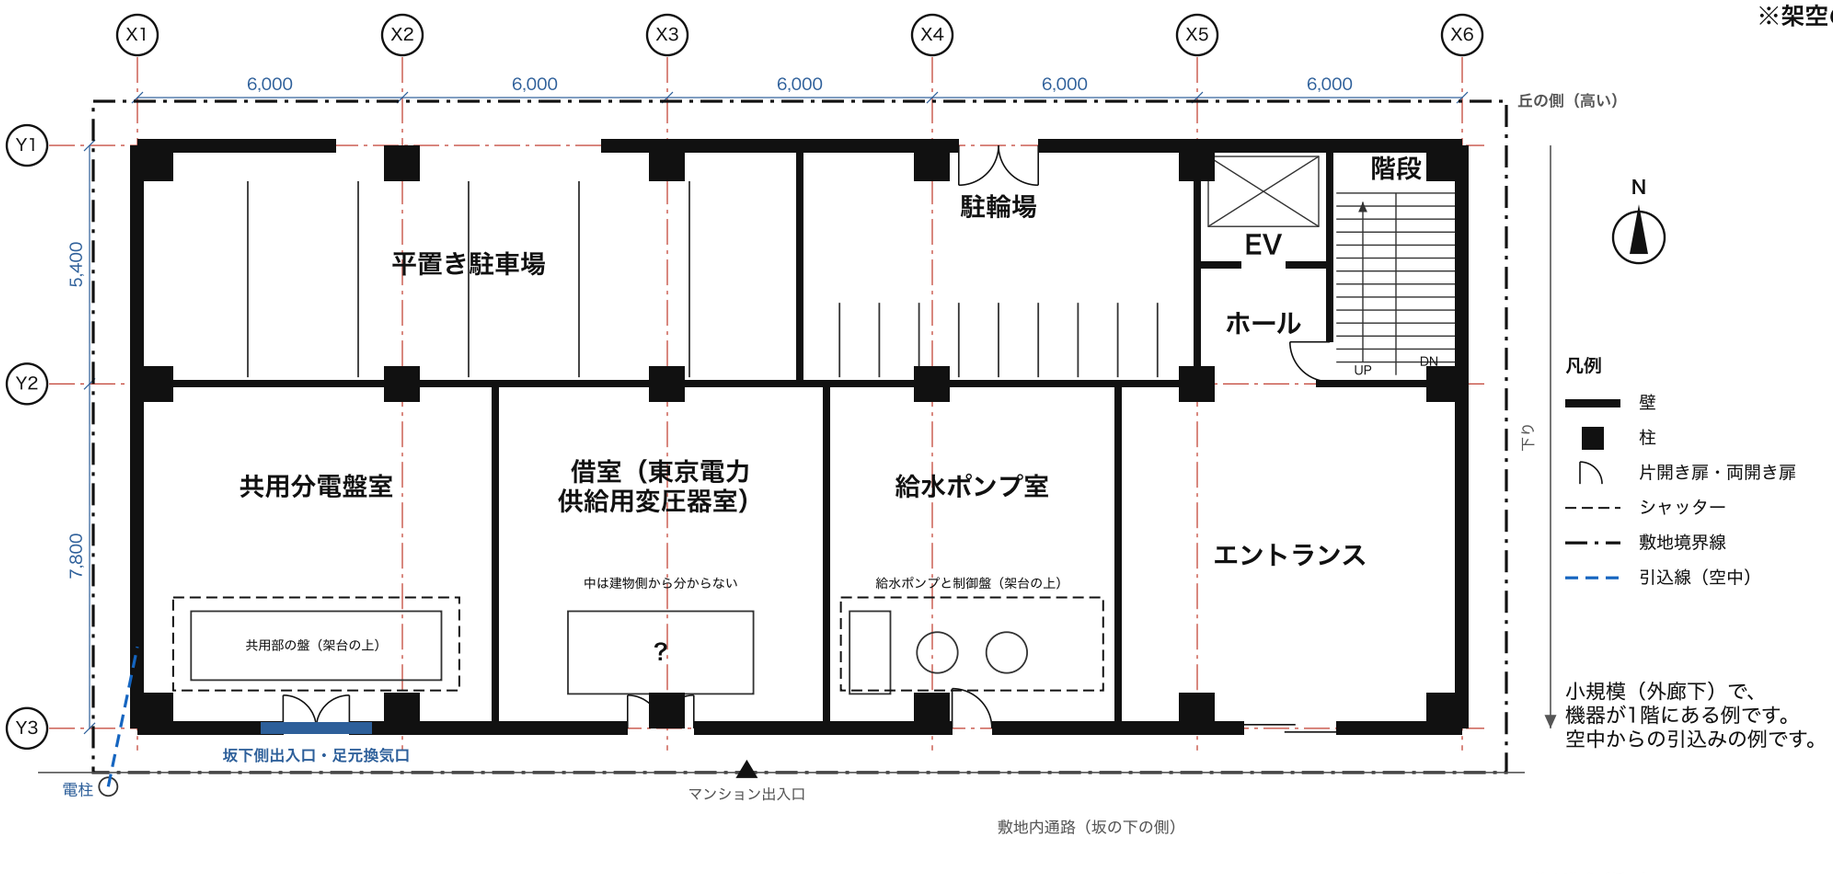

1階平面図　S=1/100

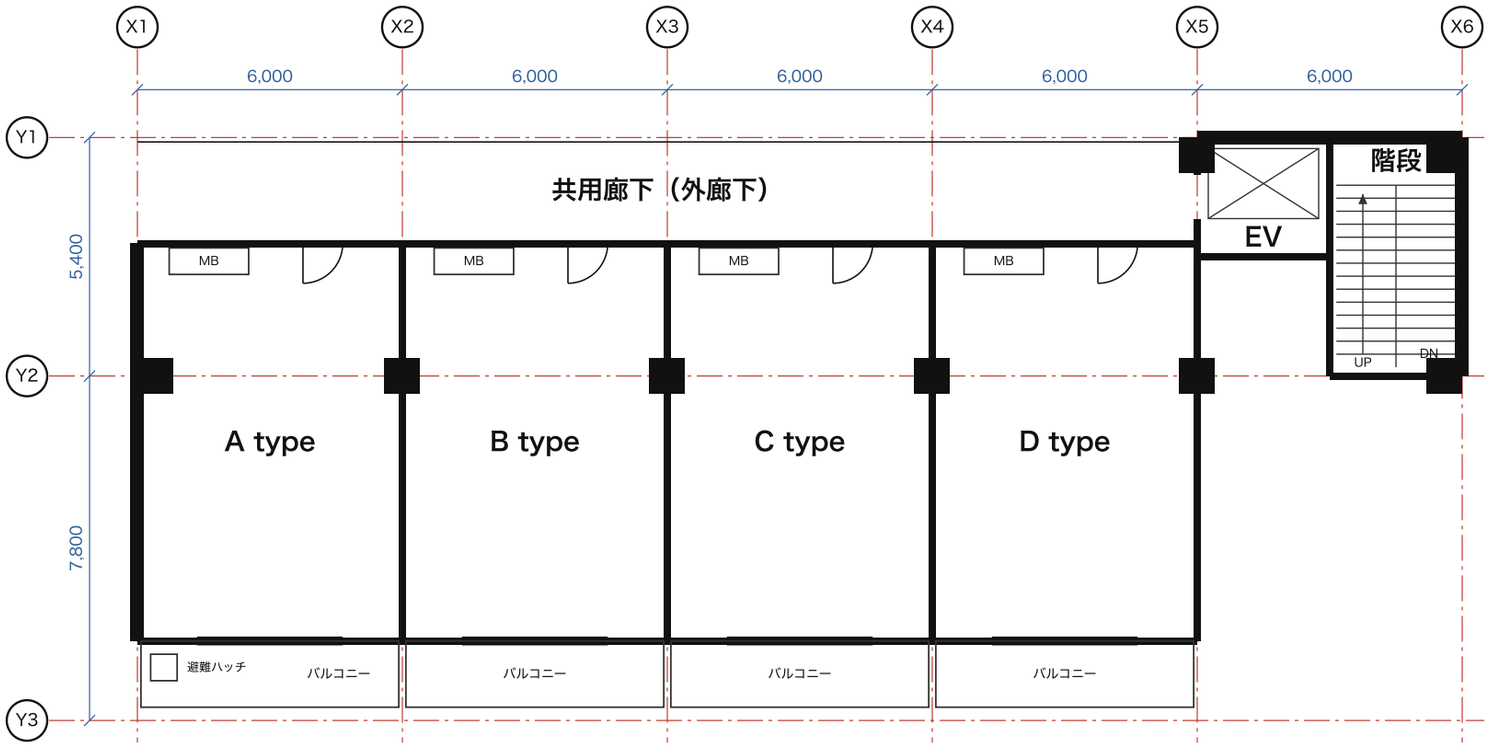

基準階平面図　S=1/100

工事名称	たにとハイム（架空） 新築工事
図面名称	竣工図 1階・基準階平面図
縮尺	S=1/100（用紙に合わせて縮小）
図番	A-111