

※架空の見本です。実在の建物の図面ではありません。

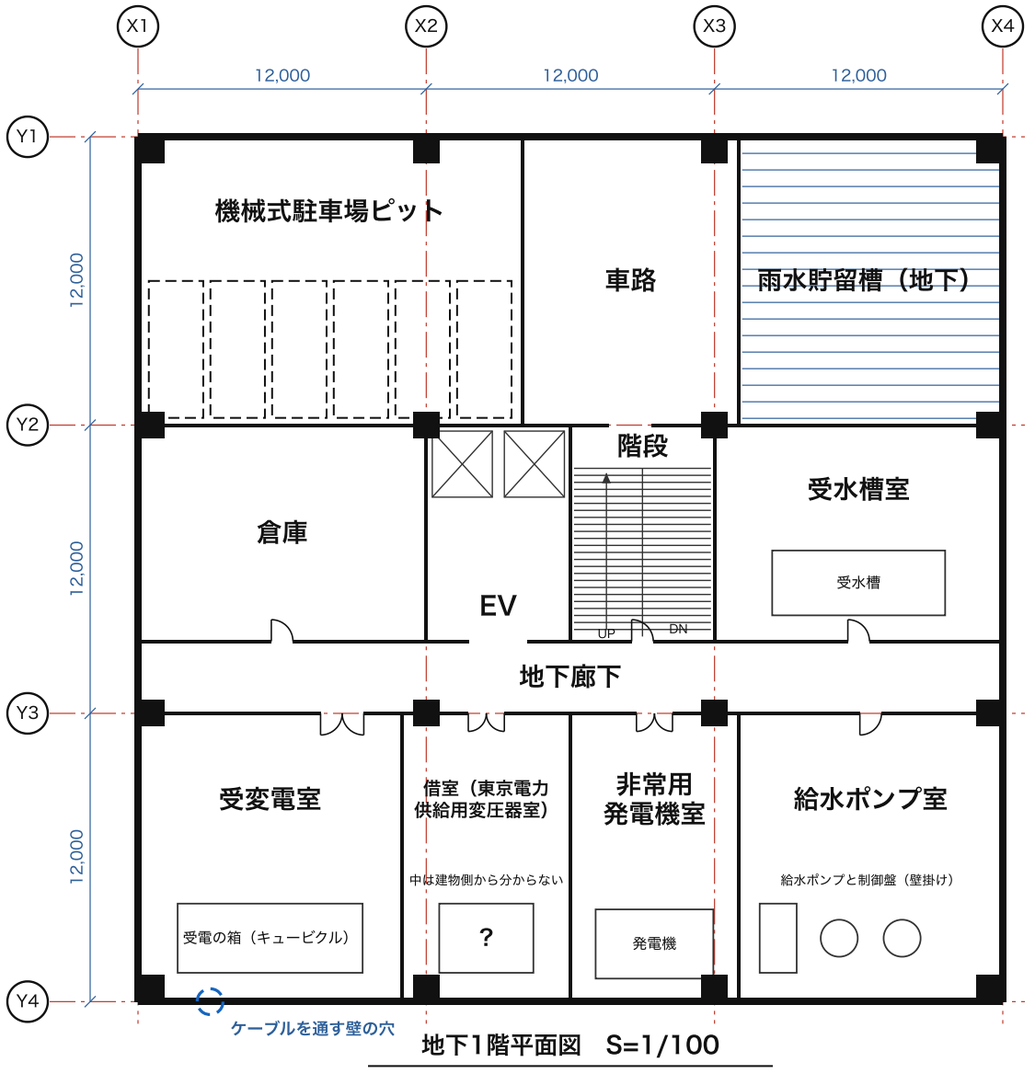


地下1階平面図　S=1/100

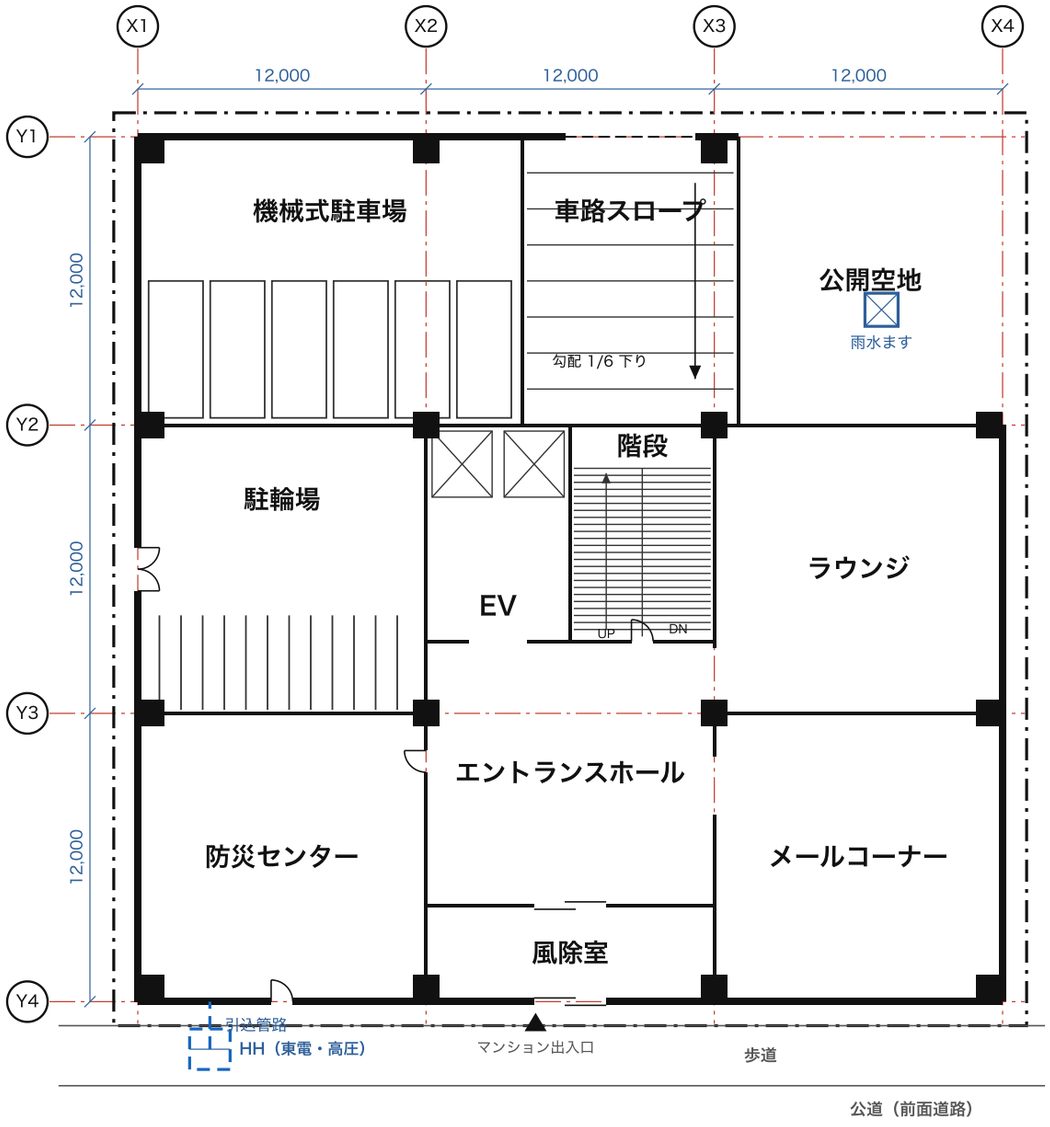


1階平面図　S=1/100

凡例

- 壁
- 柱
- 片開き扉・両開き扉
- シャッター
- 敷地境界線
- 引込管路（地中）

N

タワー型（内廊下・中央コア）。
機器は地下1階にまとまる例で、機器の構成は一例です。
壁の穴の止水の有無は図から分かりません。

| | |
|---|---|
| 工事名称 | あおぞらタワー（架空） 新築工事 |
| 図面名称 | 竣工図 地下1階・1階平面図 |
| 縮尺 | S=1/100（用紙に合わせて縮小） |
| 図番 | A-121 |