

※架空の見本です。実在の建物の図面ではありません。

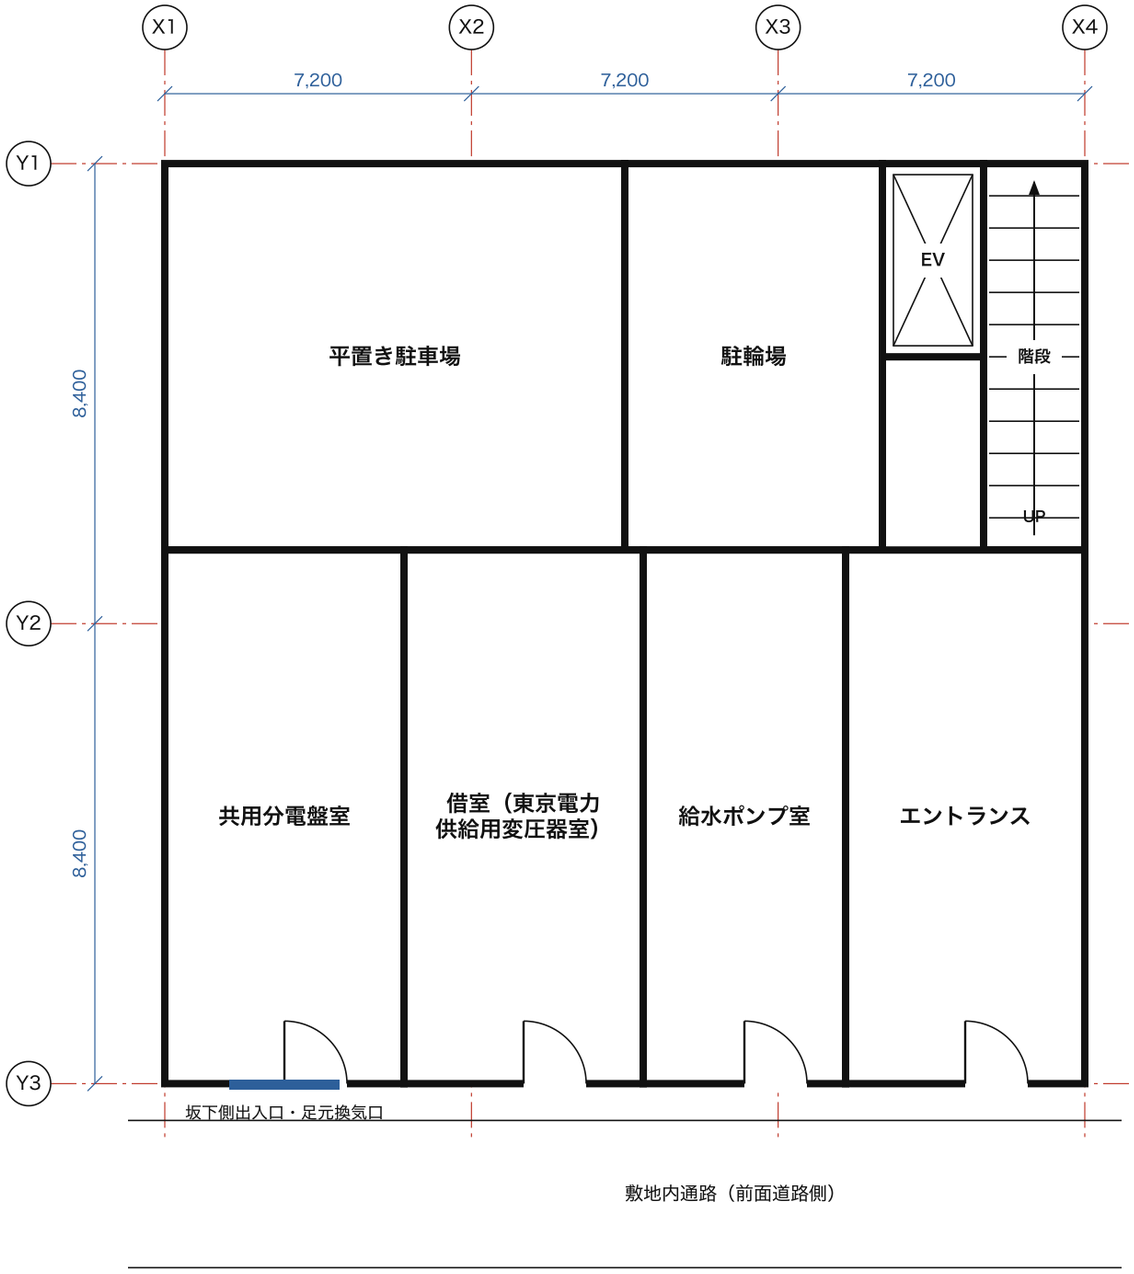


1階平面図　S=1/100

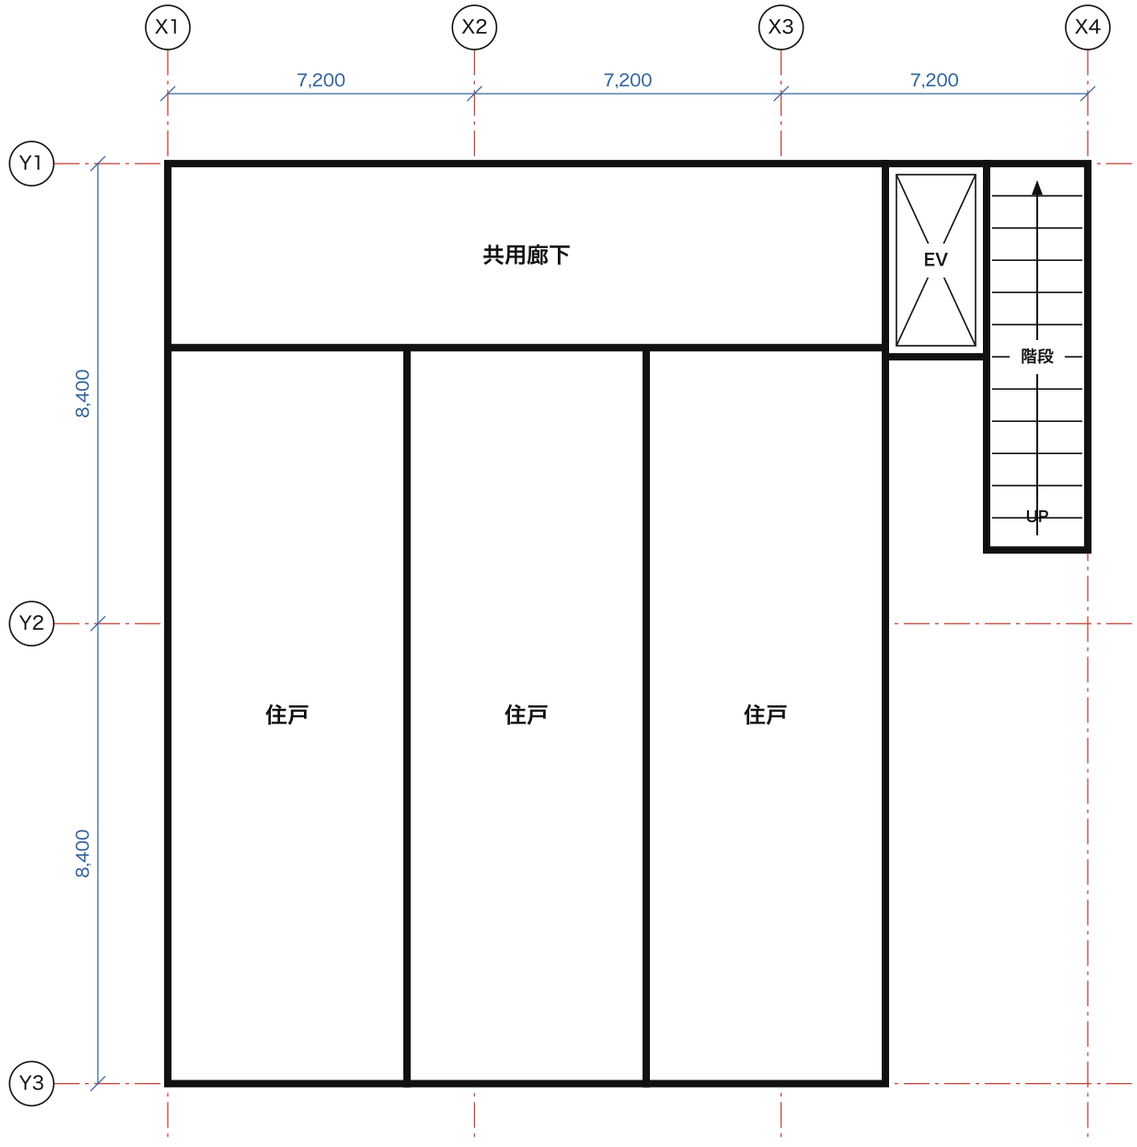


基準階平面図　S=1/100

| | |
|---|---|
| 工事名称 | たにとハイム（架空） 新築工事 |
| 図面名称 | 竣工図 1階・基準階平面図 ※架空の見本 |
| 縮尺・図番 | S=1/100　A-102 |