

※架空の見本です。実在の建物の図面ではありません。

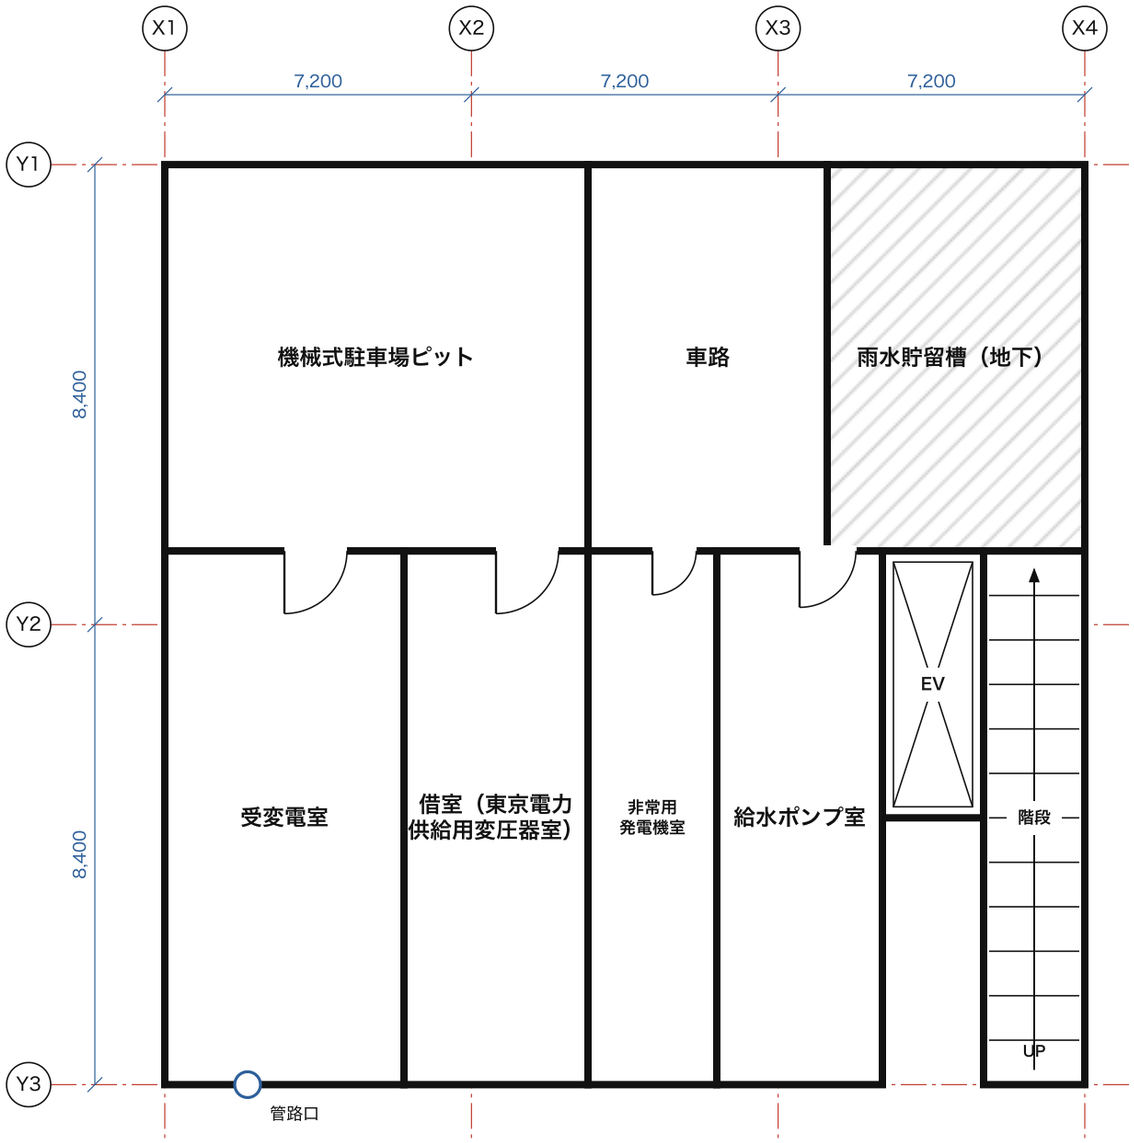

地下1階平面図　S=1/100

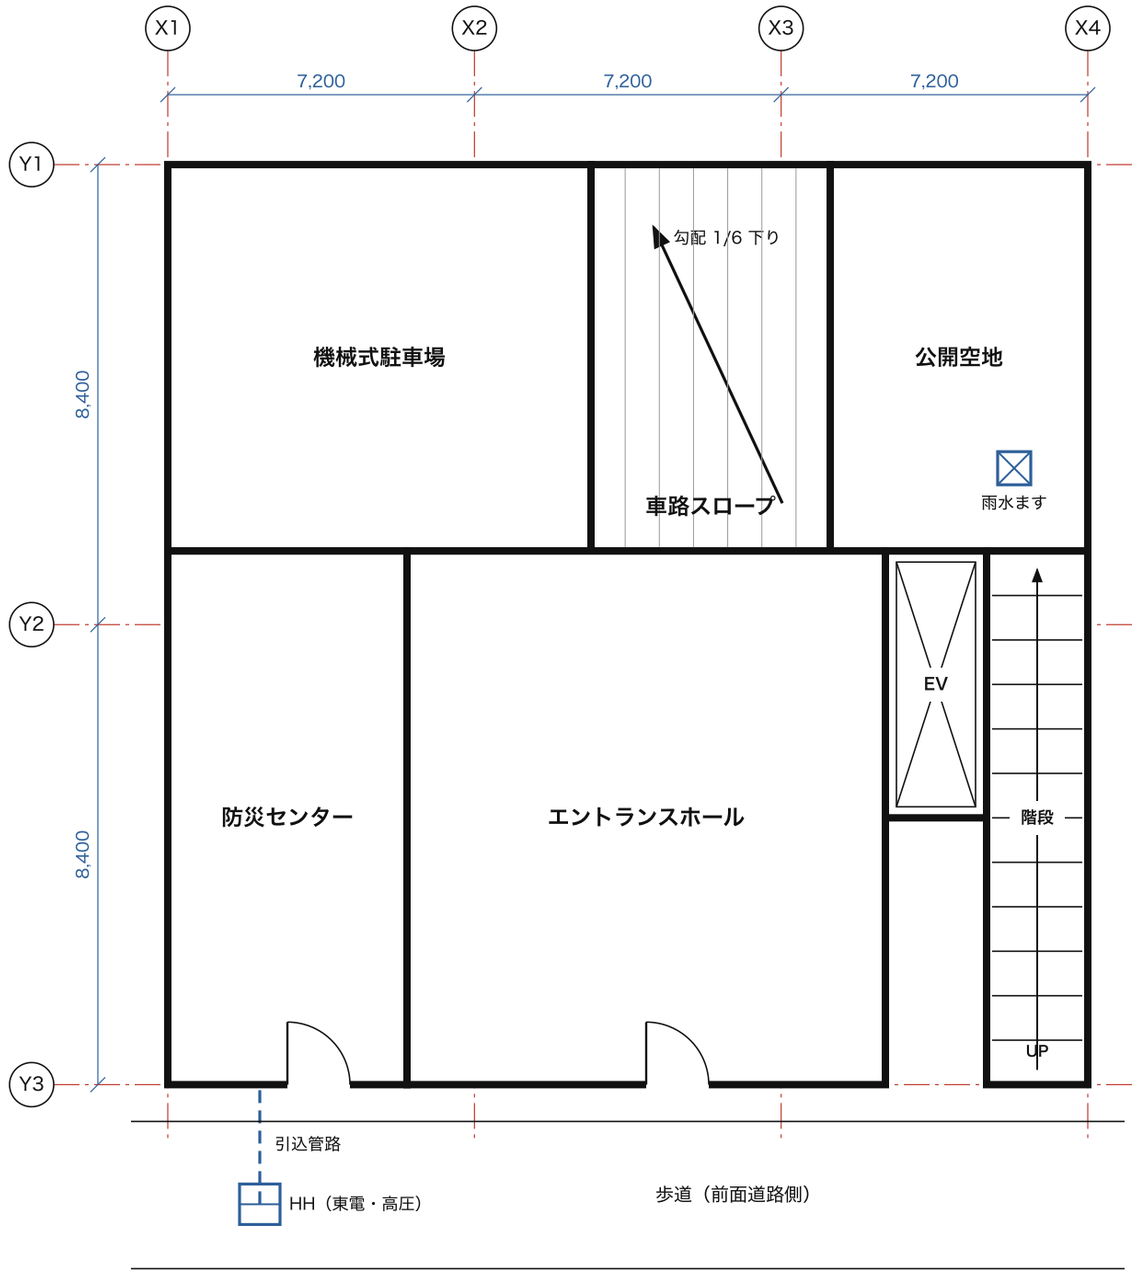

1階平面図　S=1/100

工事名称	あおぞらタワー（架空） 新築工事
図面名称	竣工図 地下1階・1階平面図 ※架空の見本
縮尺・図番	S=1/100　A-103