

※架空の見本です。実在の建物の図面ではありません。

## 電気の系統

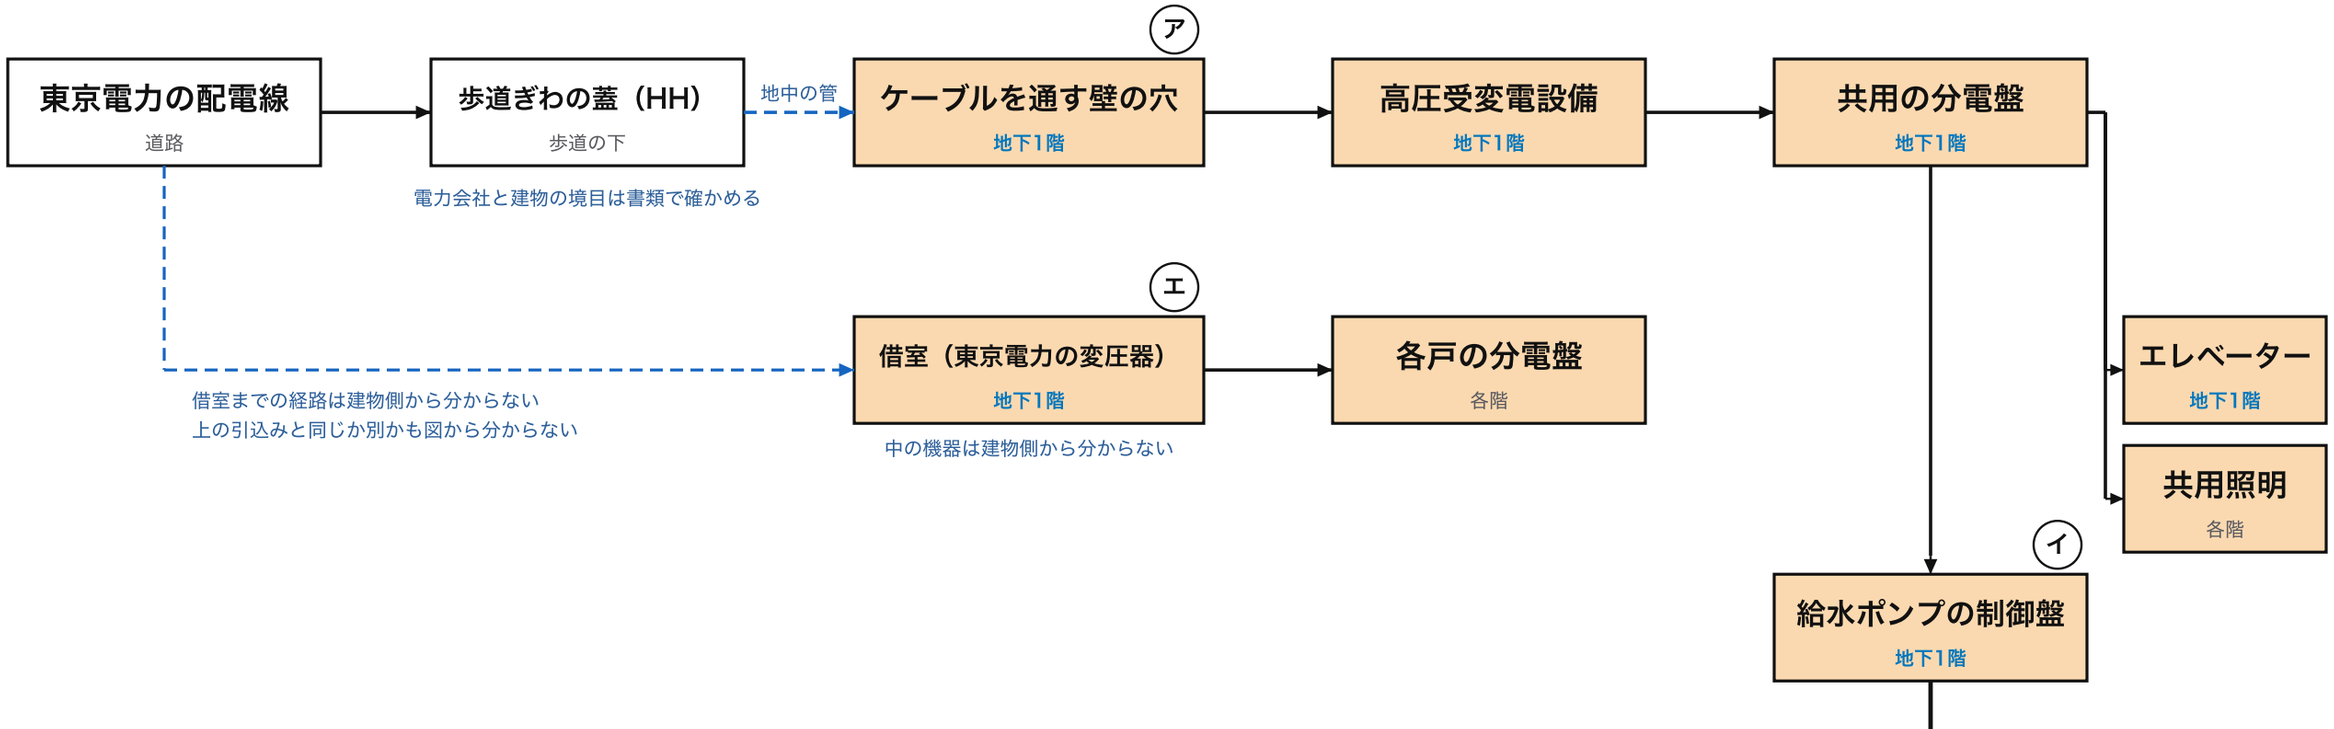


## 給水の系統

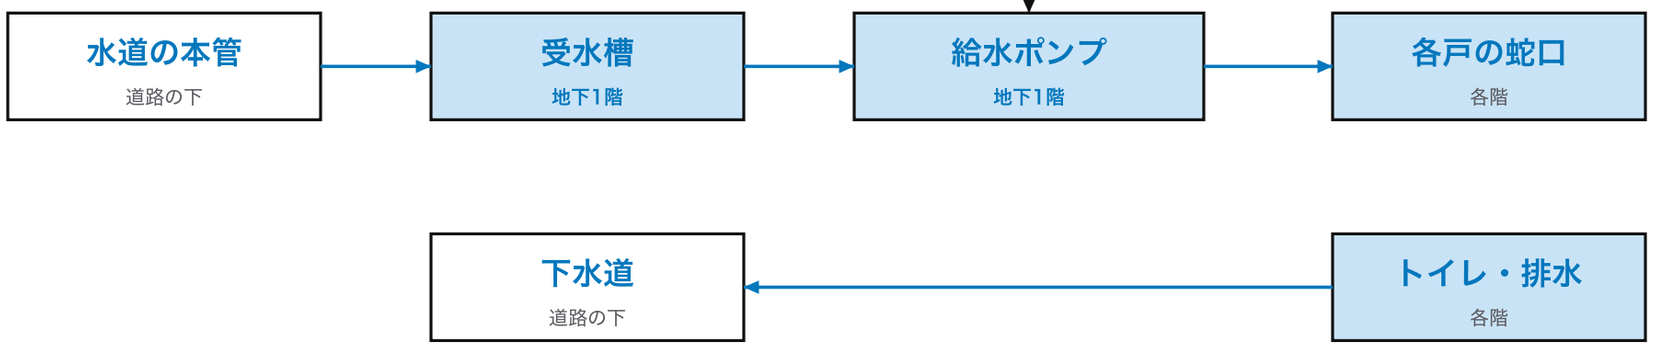


**汲み上げポンプ**
有無は未確認

地下の排水を汲み上げる建物の場合（停電で止まる）

**凡例**

- 電気の流れ
- 水の流れ
- 引込み・つながり・未確認

赤い文字は停電で止まるつながり

青い階名は浸水しうる地下の階

機器の構成は一例です

| | |
|---|---|
| 工事名称 | うみかぜコート（架空） 新築工事 |
| 図面名称 | 竣工図 電気・給水の系統図（模式） |
| 縮尺 | なし（系統図） |
| 図番 | E-101 |