

※架空の見本です。実在の建物の図面ではありません。

電気の系統

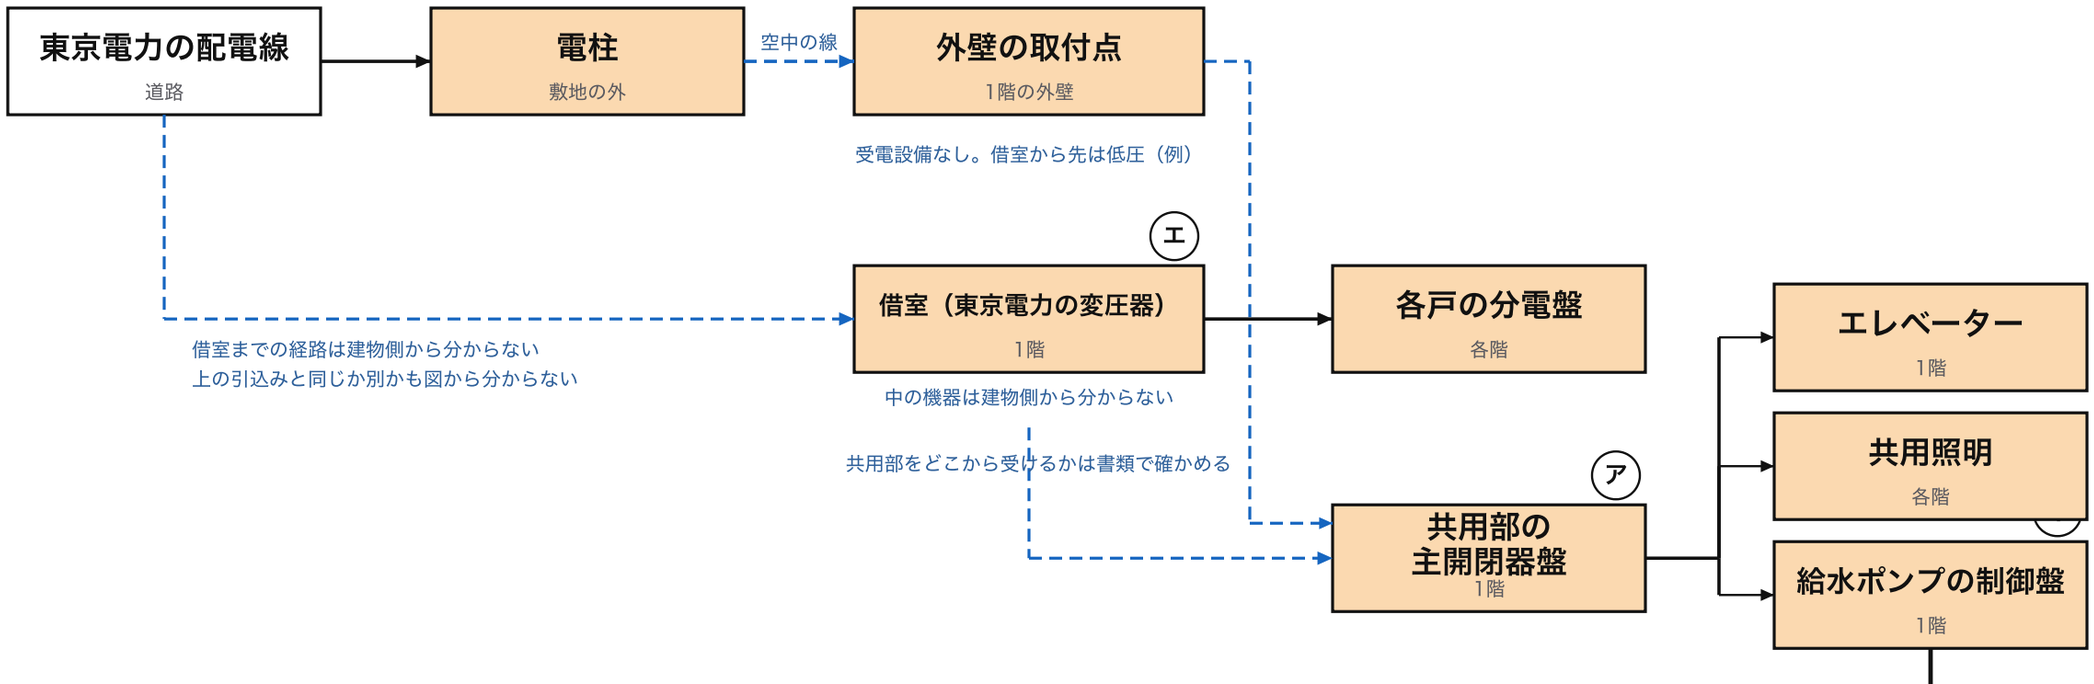

給水の系統

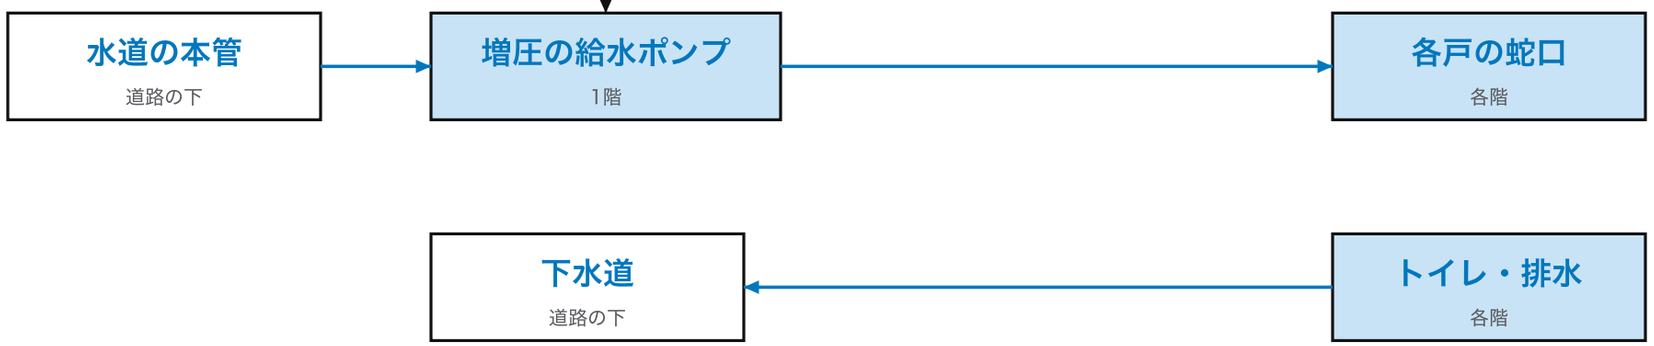

凡例

- 電気の流れ
- 水の流れ
- 引込み・つながり・未確認

赤い文字は停電で止まるつながり

青い階名は浸水しうる地下の階

機器の構成は一例です

工事名称	たにとハイム（架空） 新築工事
図面名称	竣工図 電気・給水の系統図（模式）
縮尺	なし（系統図）
図番	E-111